


Воздушная линия

100/2 100

P-61.5  
100/2 100



C-62.0  
100/2 100

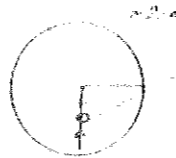

2.4


BE №2.9

P-59.6  
100/2 100

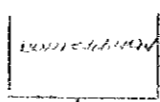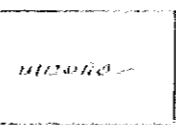

P-51.0  
100/2 100

BE №1

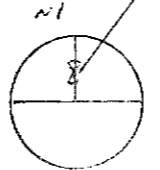


2.4

P-50.0  
100/2 100

№1 IBБ

APM I  
составлен

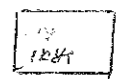


P-30.0  
100/2 100

P-54.4  
100/2 100

P-54.4  
100/2 100



100/2 100

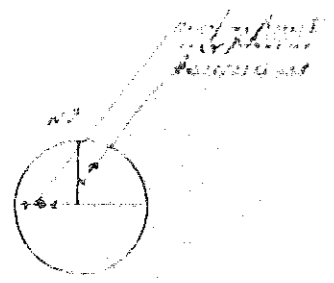

2.4

8386  

улица Коммунальная

Р. 612.2  
- 42 100

1881

1881



м/п. 5. 0. 0. 0.

8386  
 80W  
 2001

1000  
 2001

1881

1881

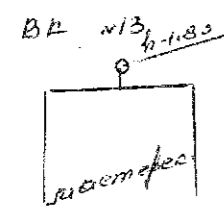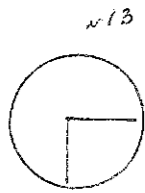

ℓ-110 м  
n/3-50



ℓ-60.0 h-1.8  
n/3-50

BR n14



ℓ-135 м  
n/3-50

сено Сурейкова  
на высоте 80 м  
с м/б  
8386  
ССХ  
200 м  
Жарка А.А.  
Иванов В.В.  
100  
м/б  
Сурейкова

конструкция  
на основании  
земля

1000  
миллиметров

1000  
мм

Крестовина

Шаг 1000

Исполнитель В. В. Шенков

1000

1000

З. В. Соловьев

6-340.0

1/2 - 50

1000  
мм

1000


1000

1000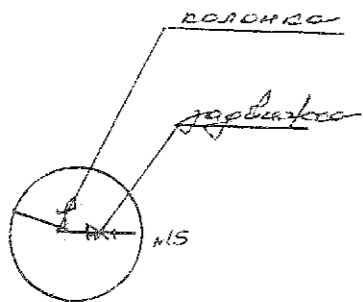

132 NIS

h-2.80

1978

1978

8386  
 CGX/ 2007  
 1000  
 1000-5  
 H. J. ...  
 ...

ya ...

...

02-10-1950

1484


Б.Б. II

Р. 82.0  
II-25

Р. 80.0  
II-25

Р. 80.5  
II-25


Р. 25.0  
II-25

Р. 160.0  
II-25

село Стрельна  
 Инженерный план  
 на водопроводную  
 сеть

8386



1000  
м.кв.м

1961  
2007

Иванова О.В.

Понтекас В.В.

1484

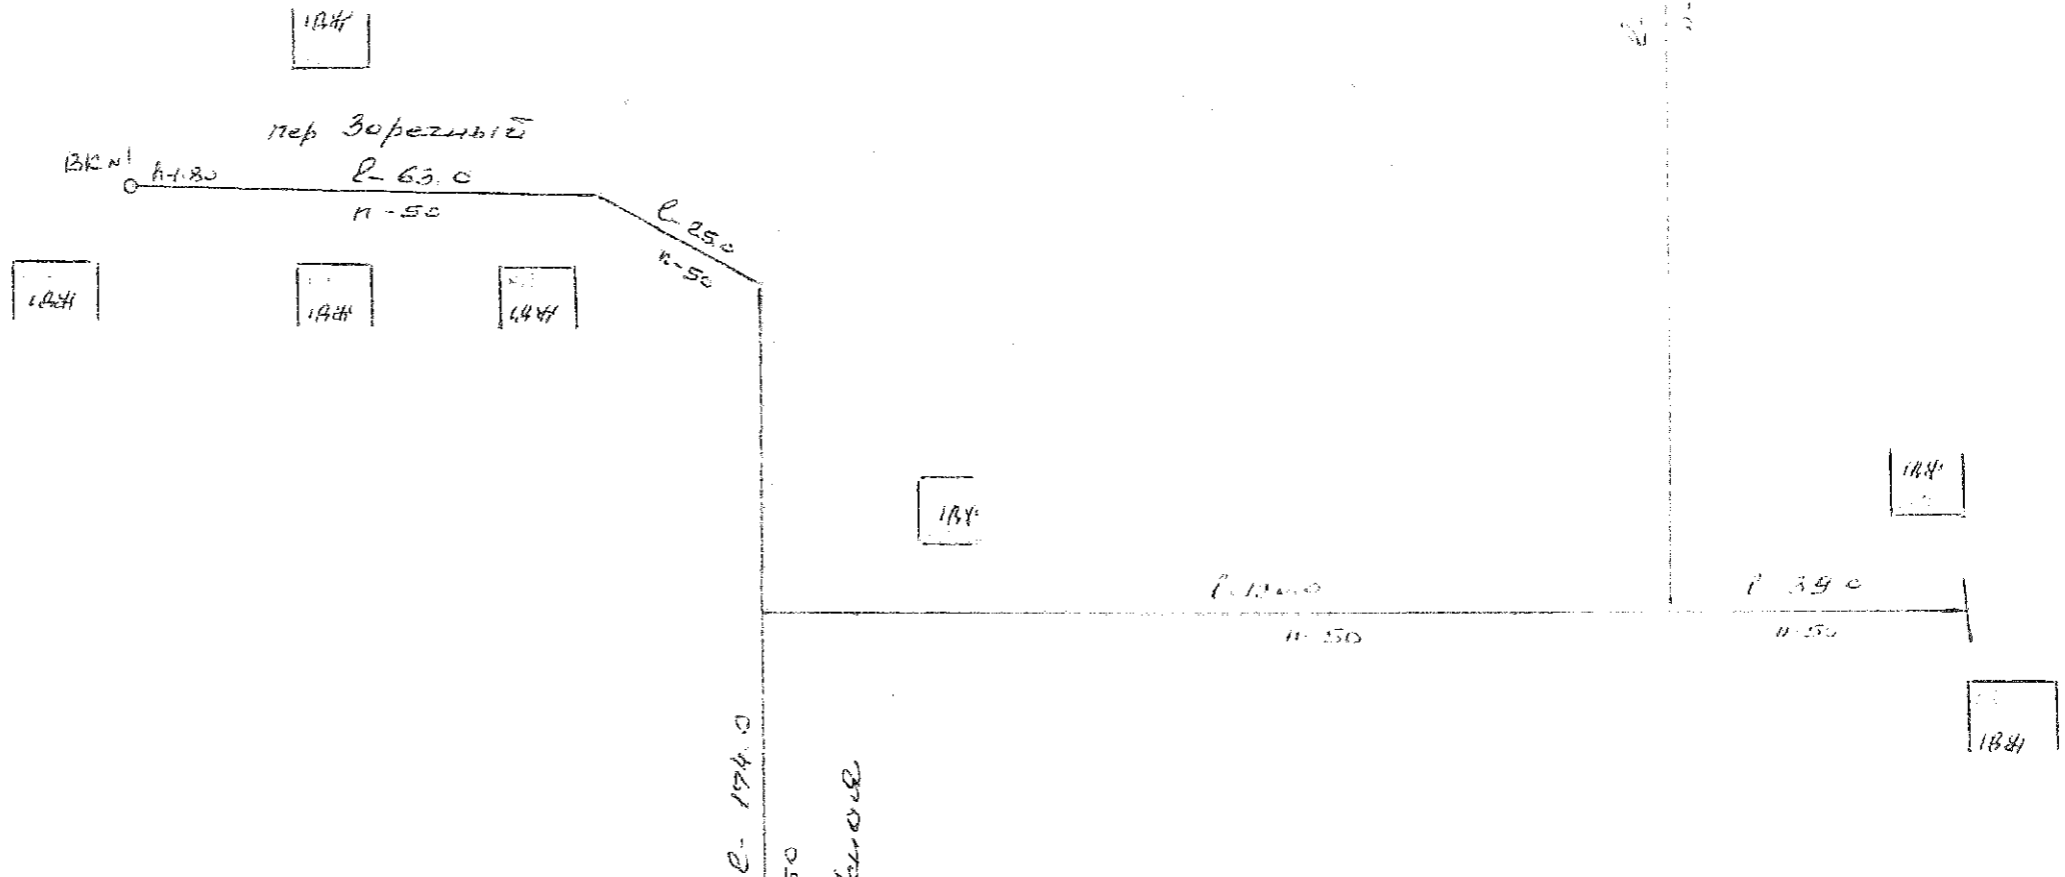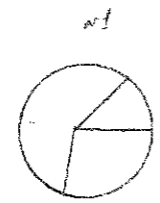











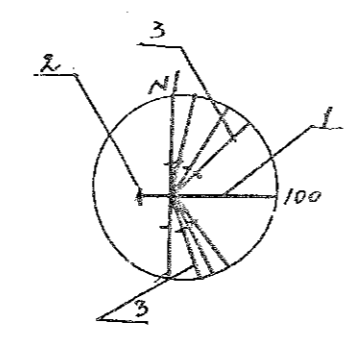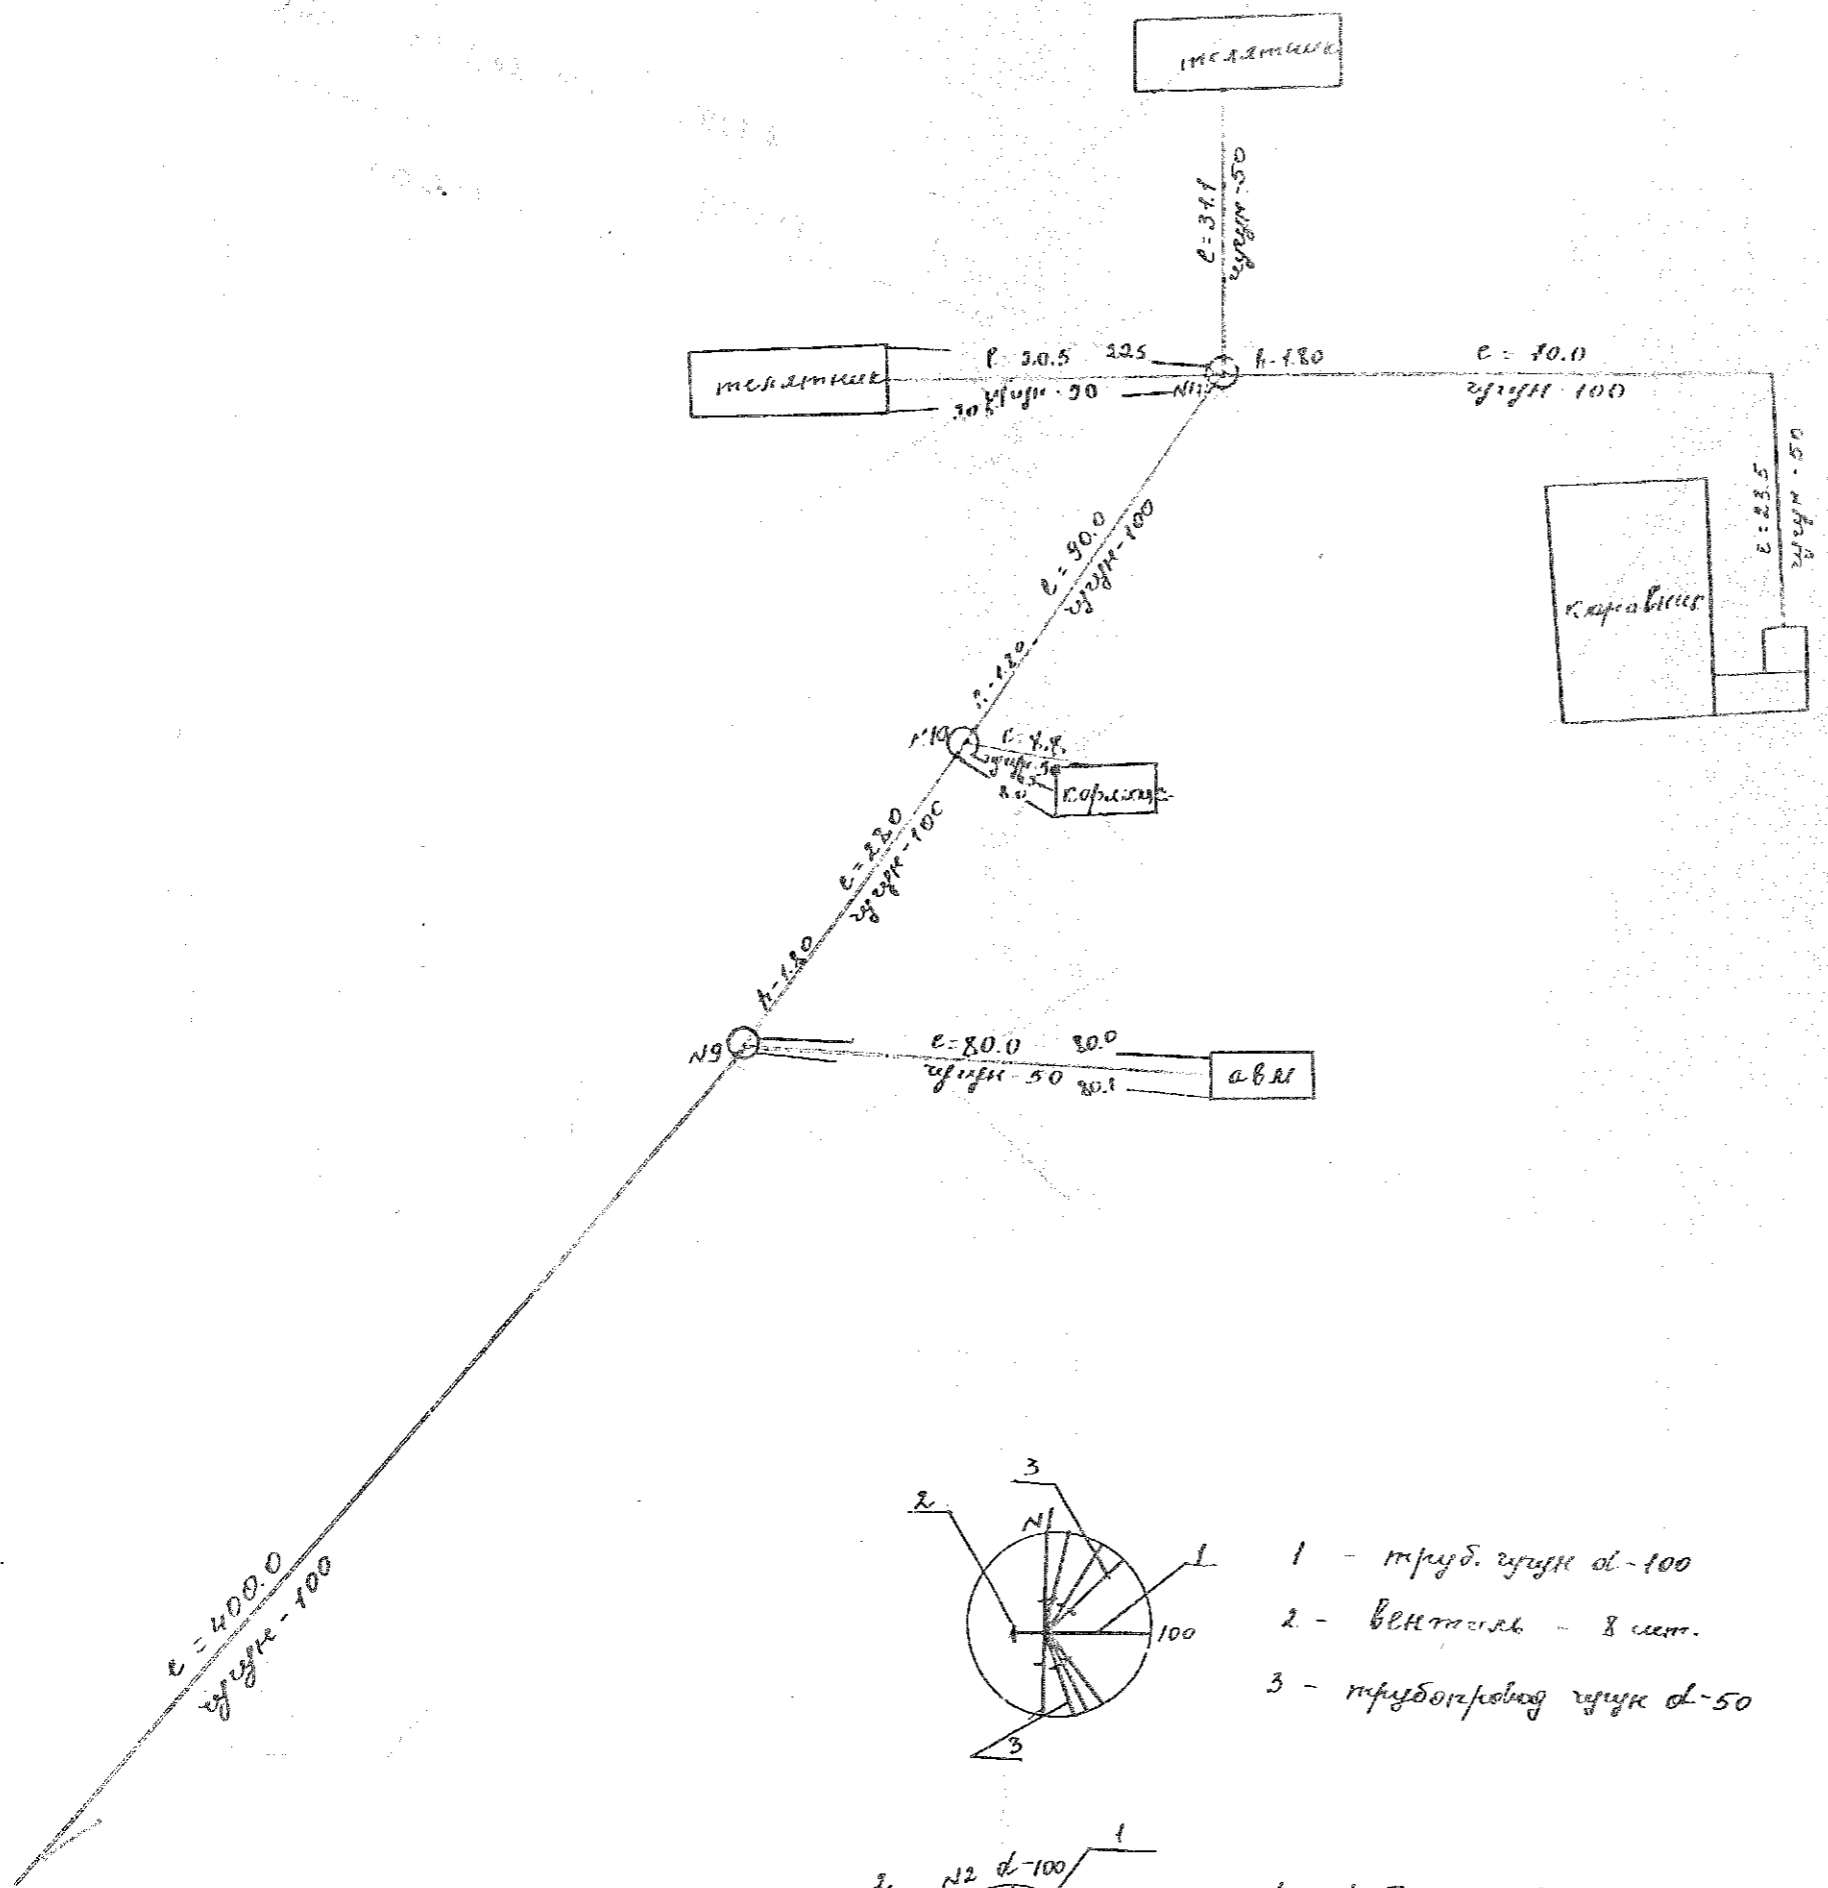




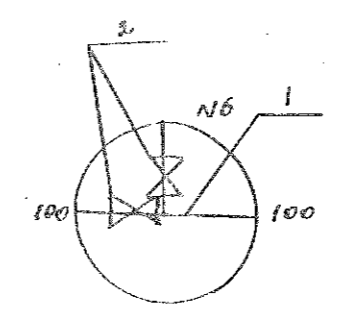


- 1 - труб. узел d=100
- 2 - заглушка d=50

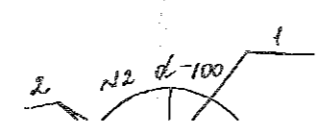

- 1 - труб. узел d=100

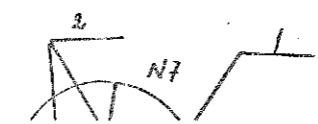

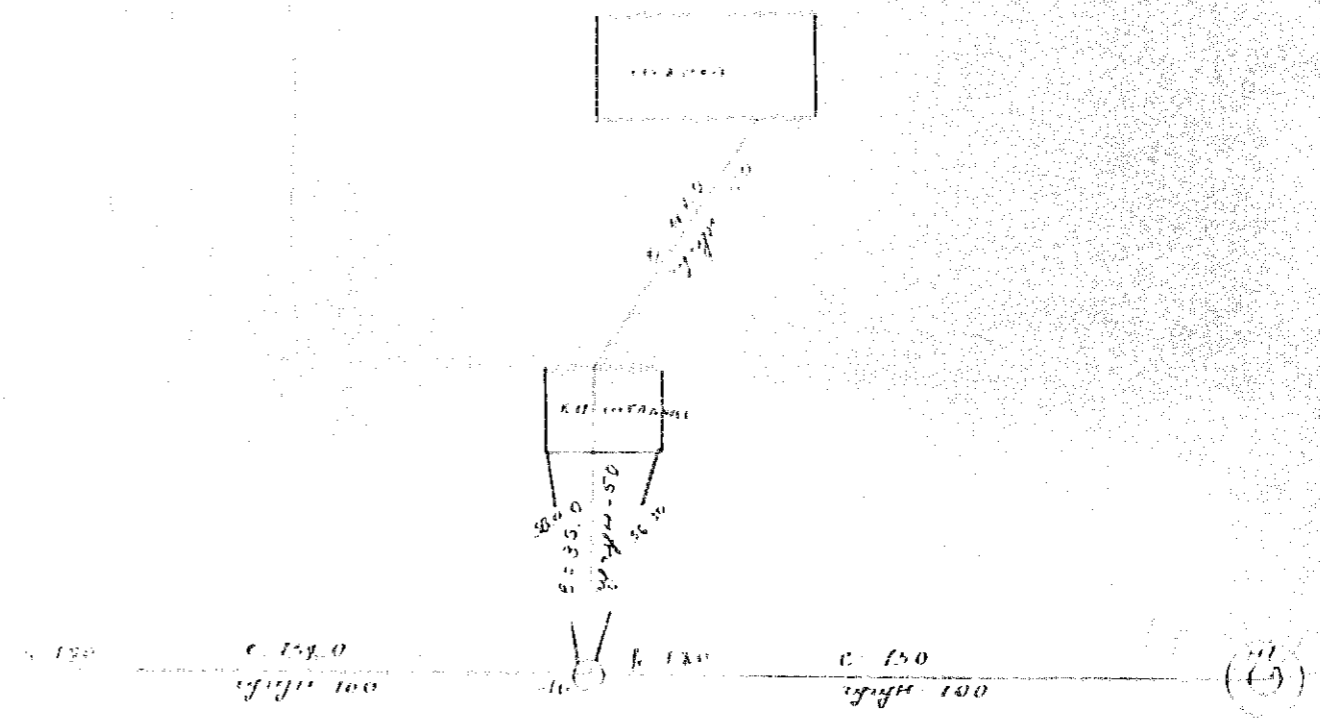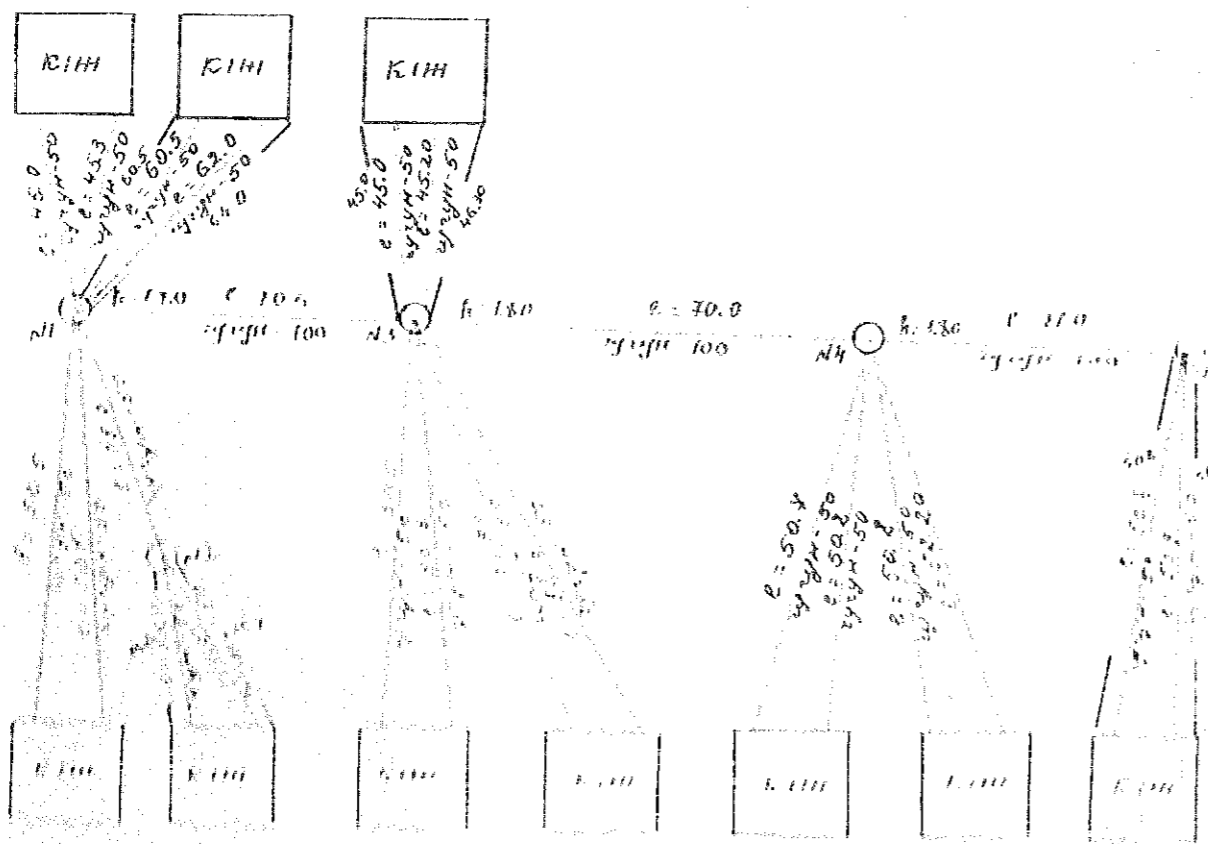


(11)  
 B. B





10000  
52.85  
1/10







Спроектировано 3.07 87 А.С.



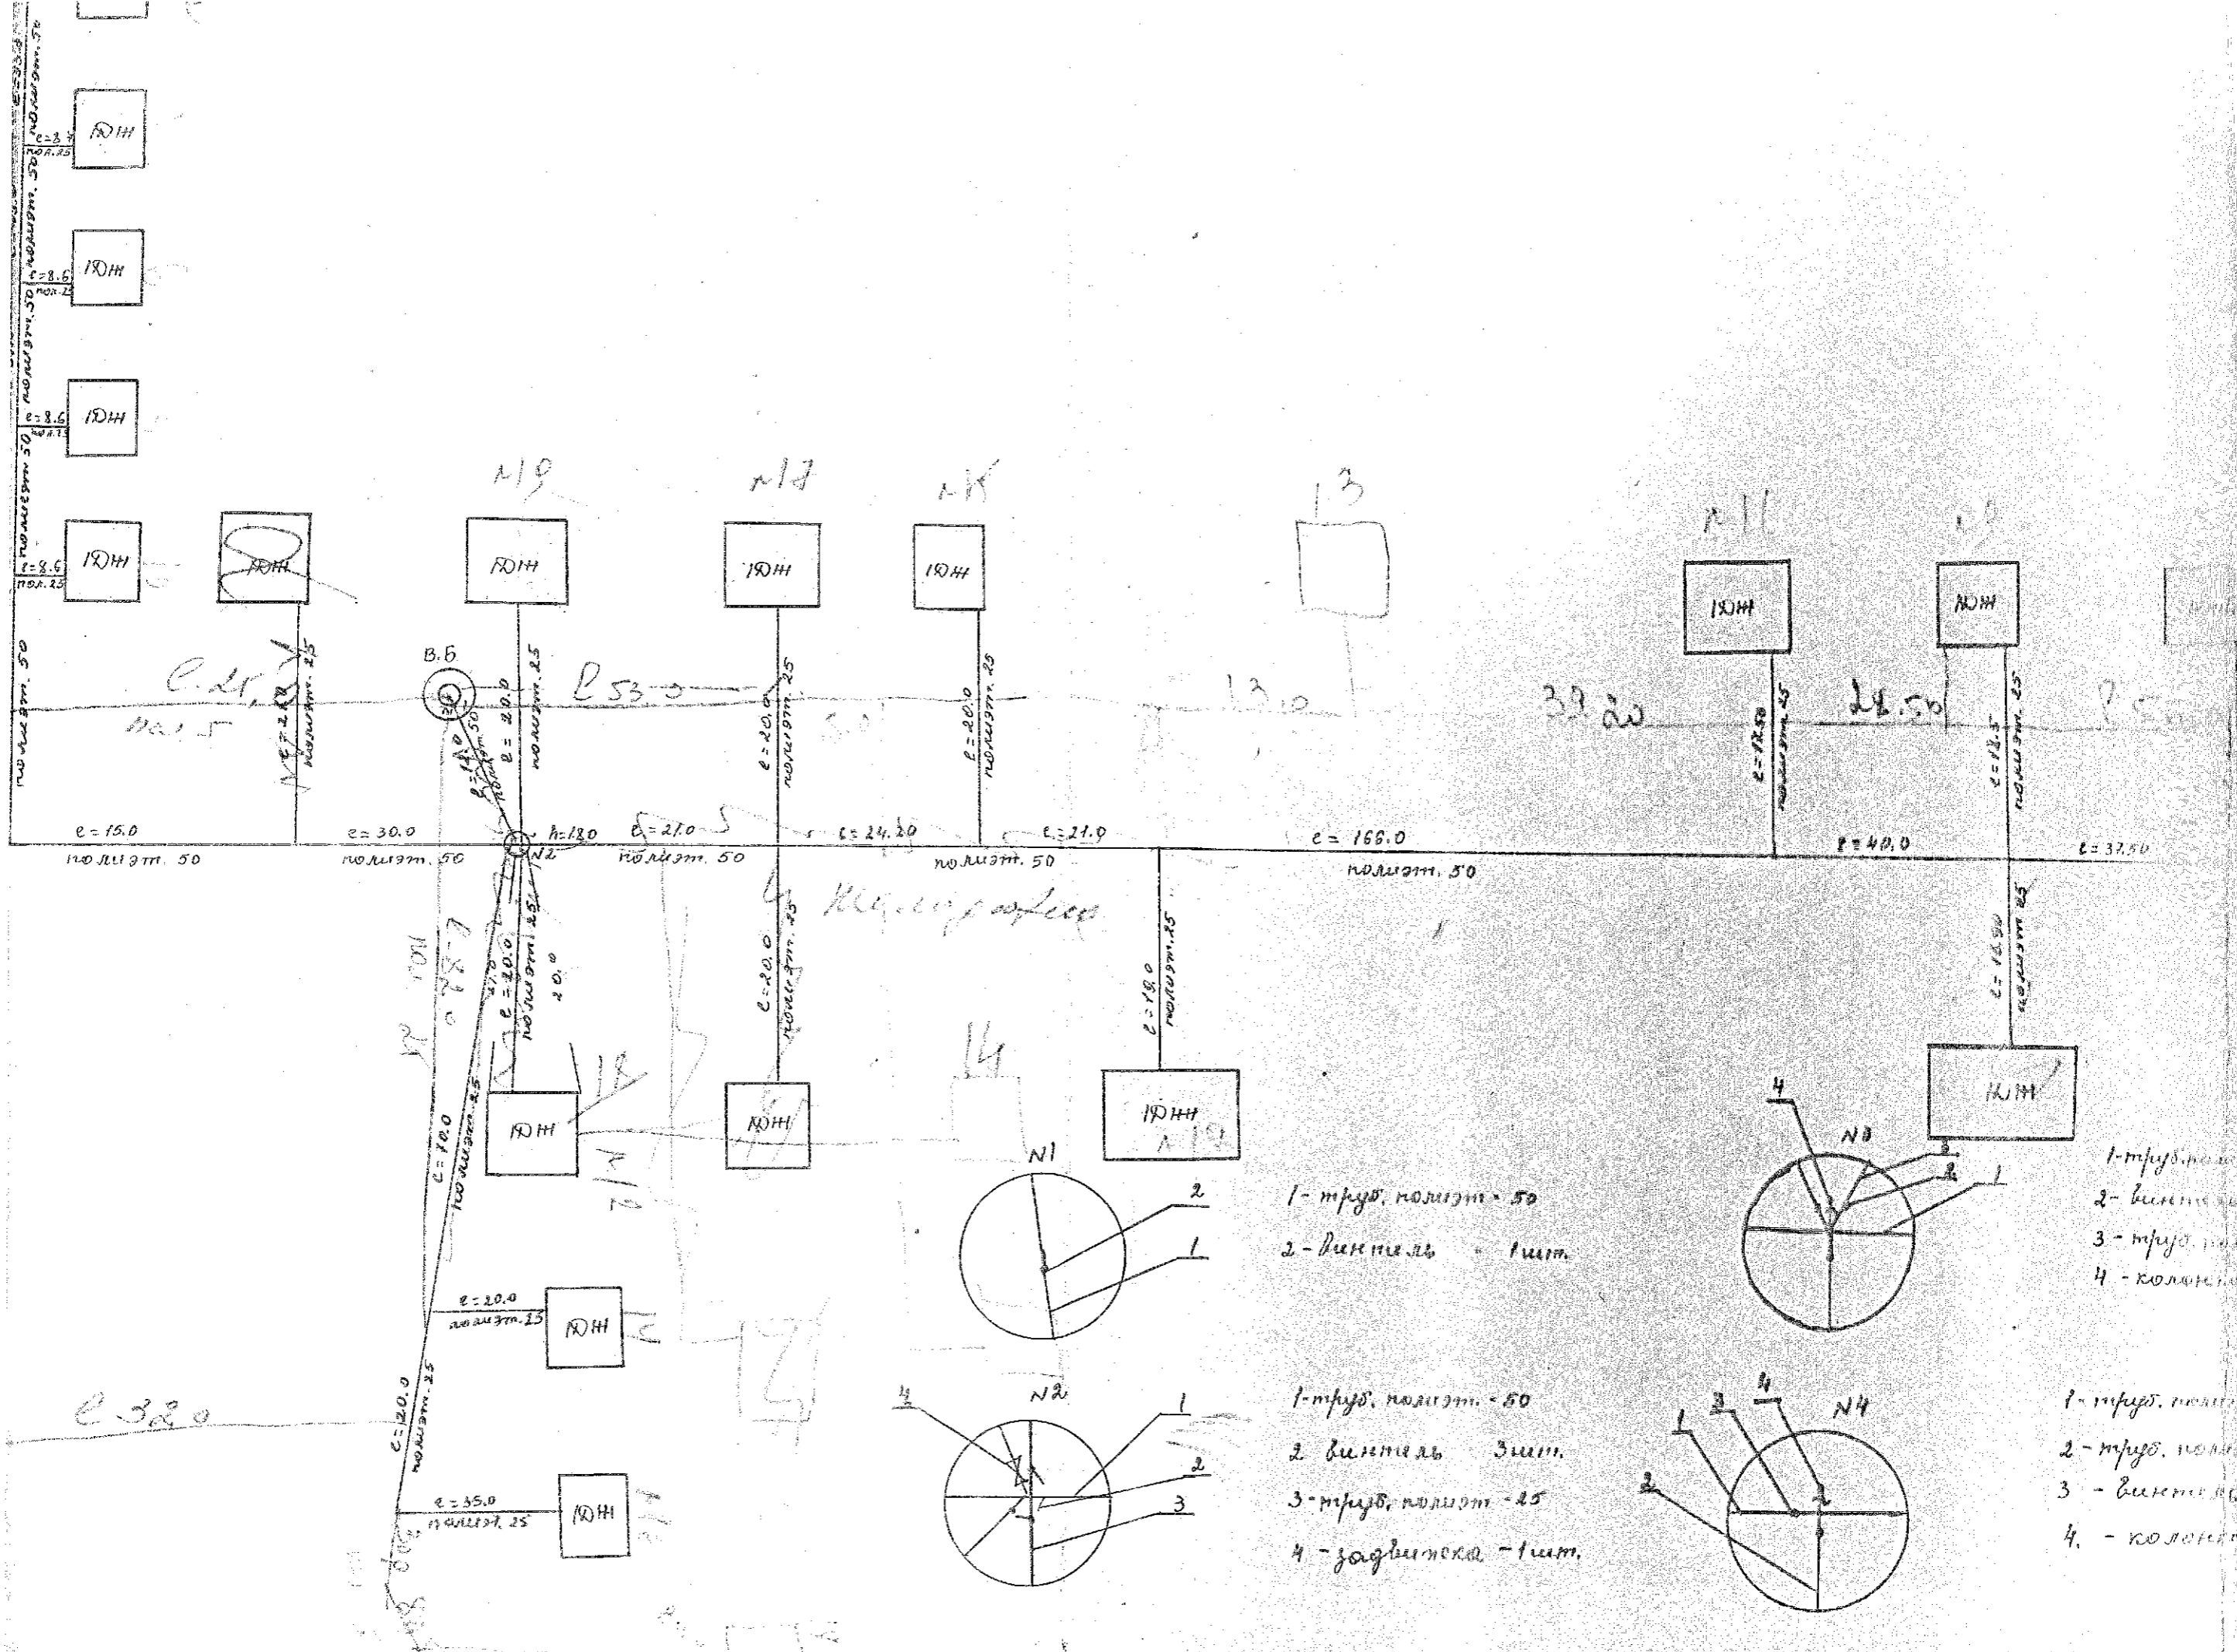


1- труба, диаметр - 50  
 2- вентиль - 1шт.


1- труба, диаметр - 50  
 2- вентиль - 3шт.  
 3- труба, диаметр - 25  
 4- задвижка - 1шт.



1- труба, диаметр - 50  
 2- труба, диаметр - 25  
 3- вентиль - 1шт.  

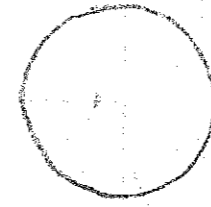


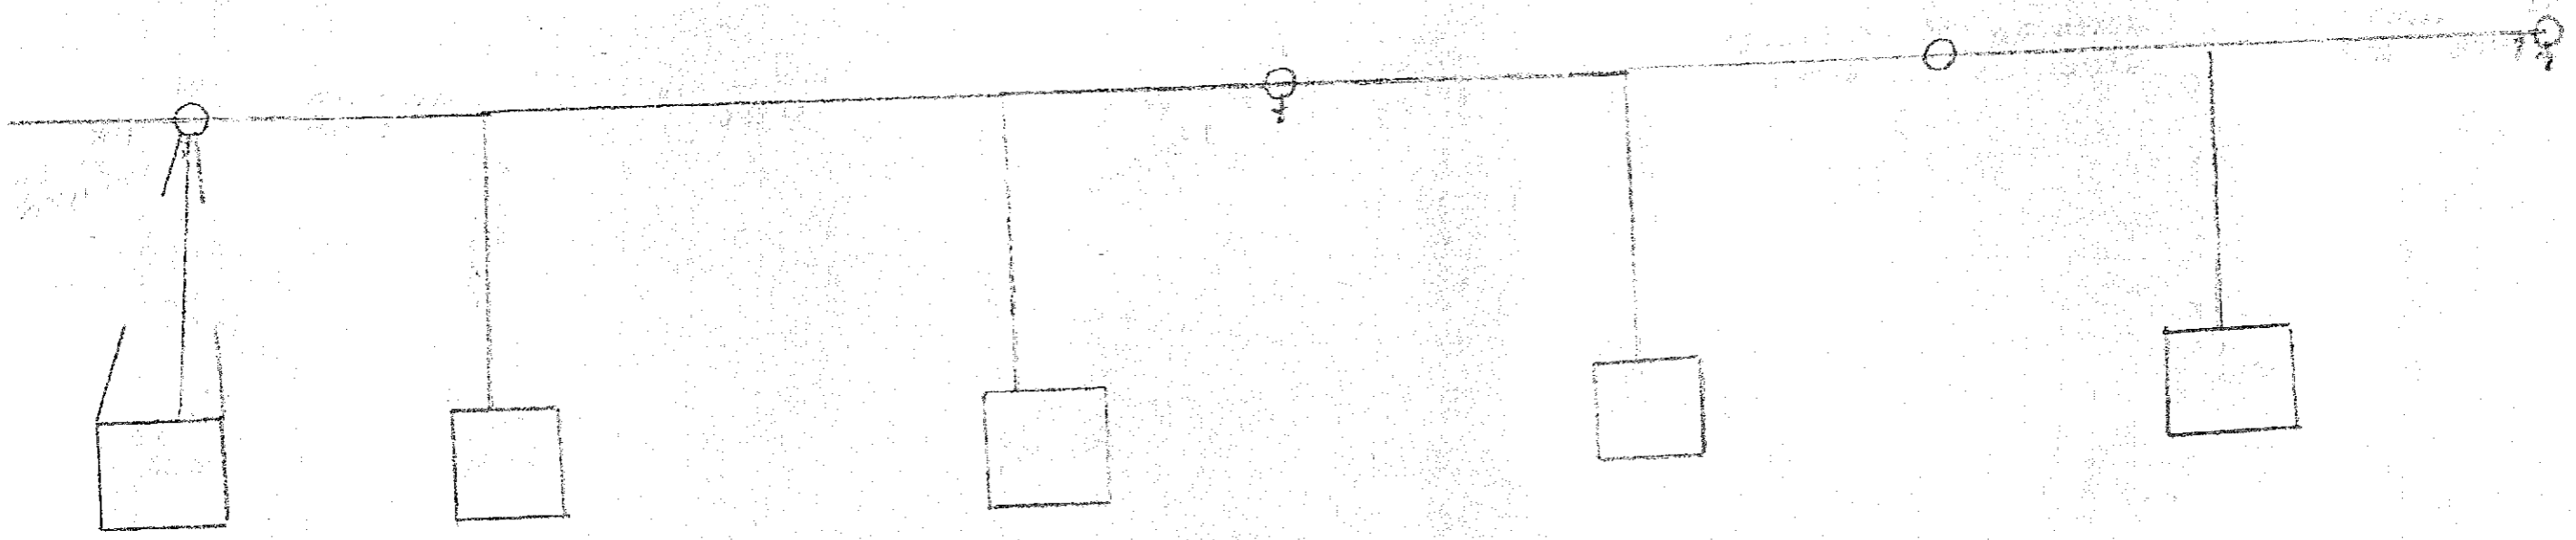


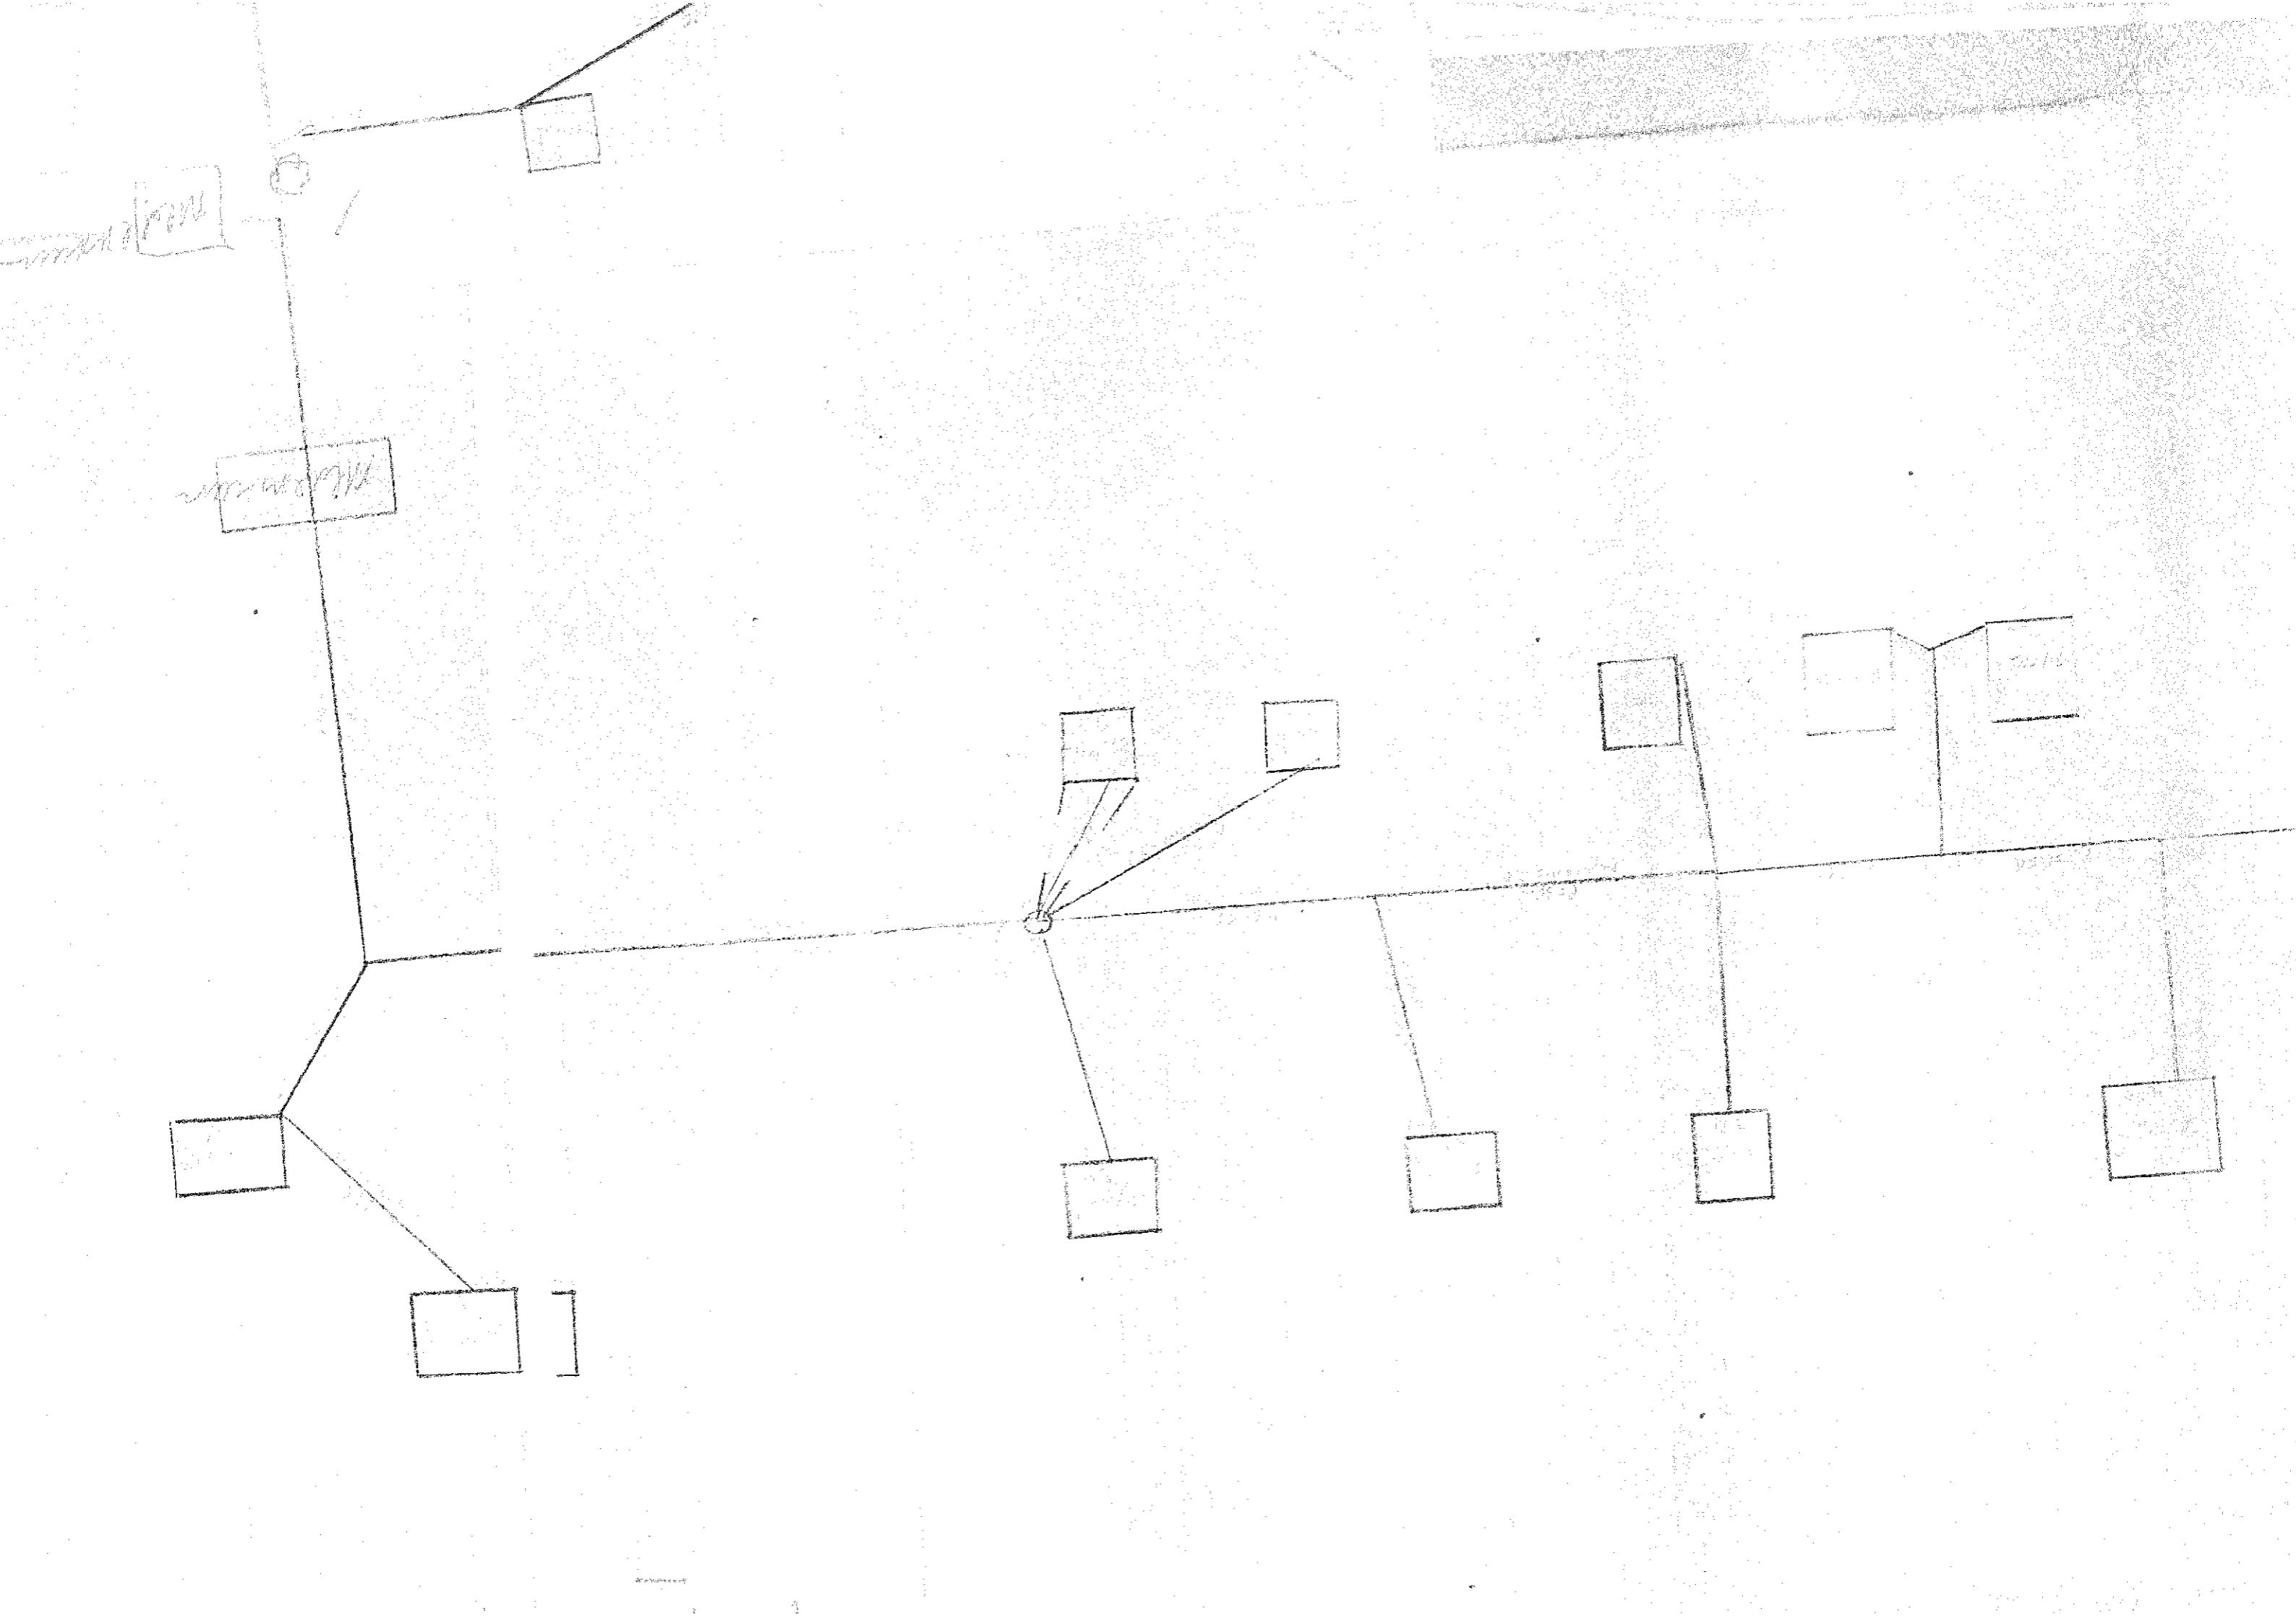

M...

M...

M...

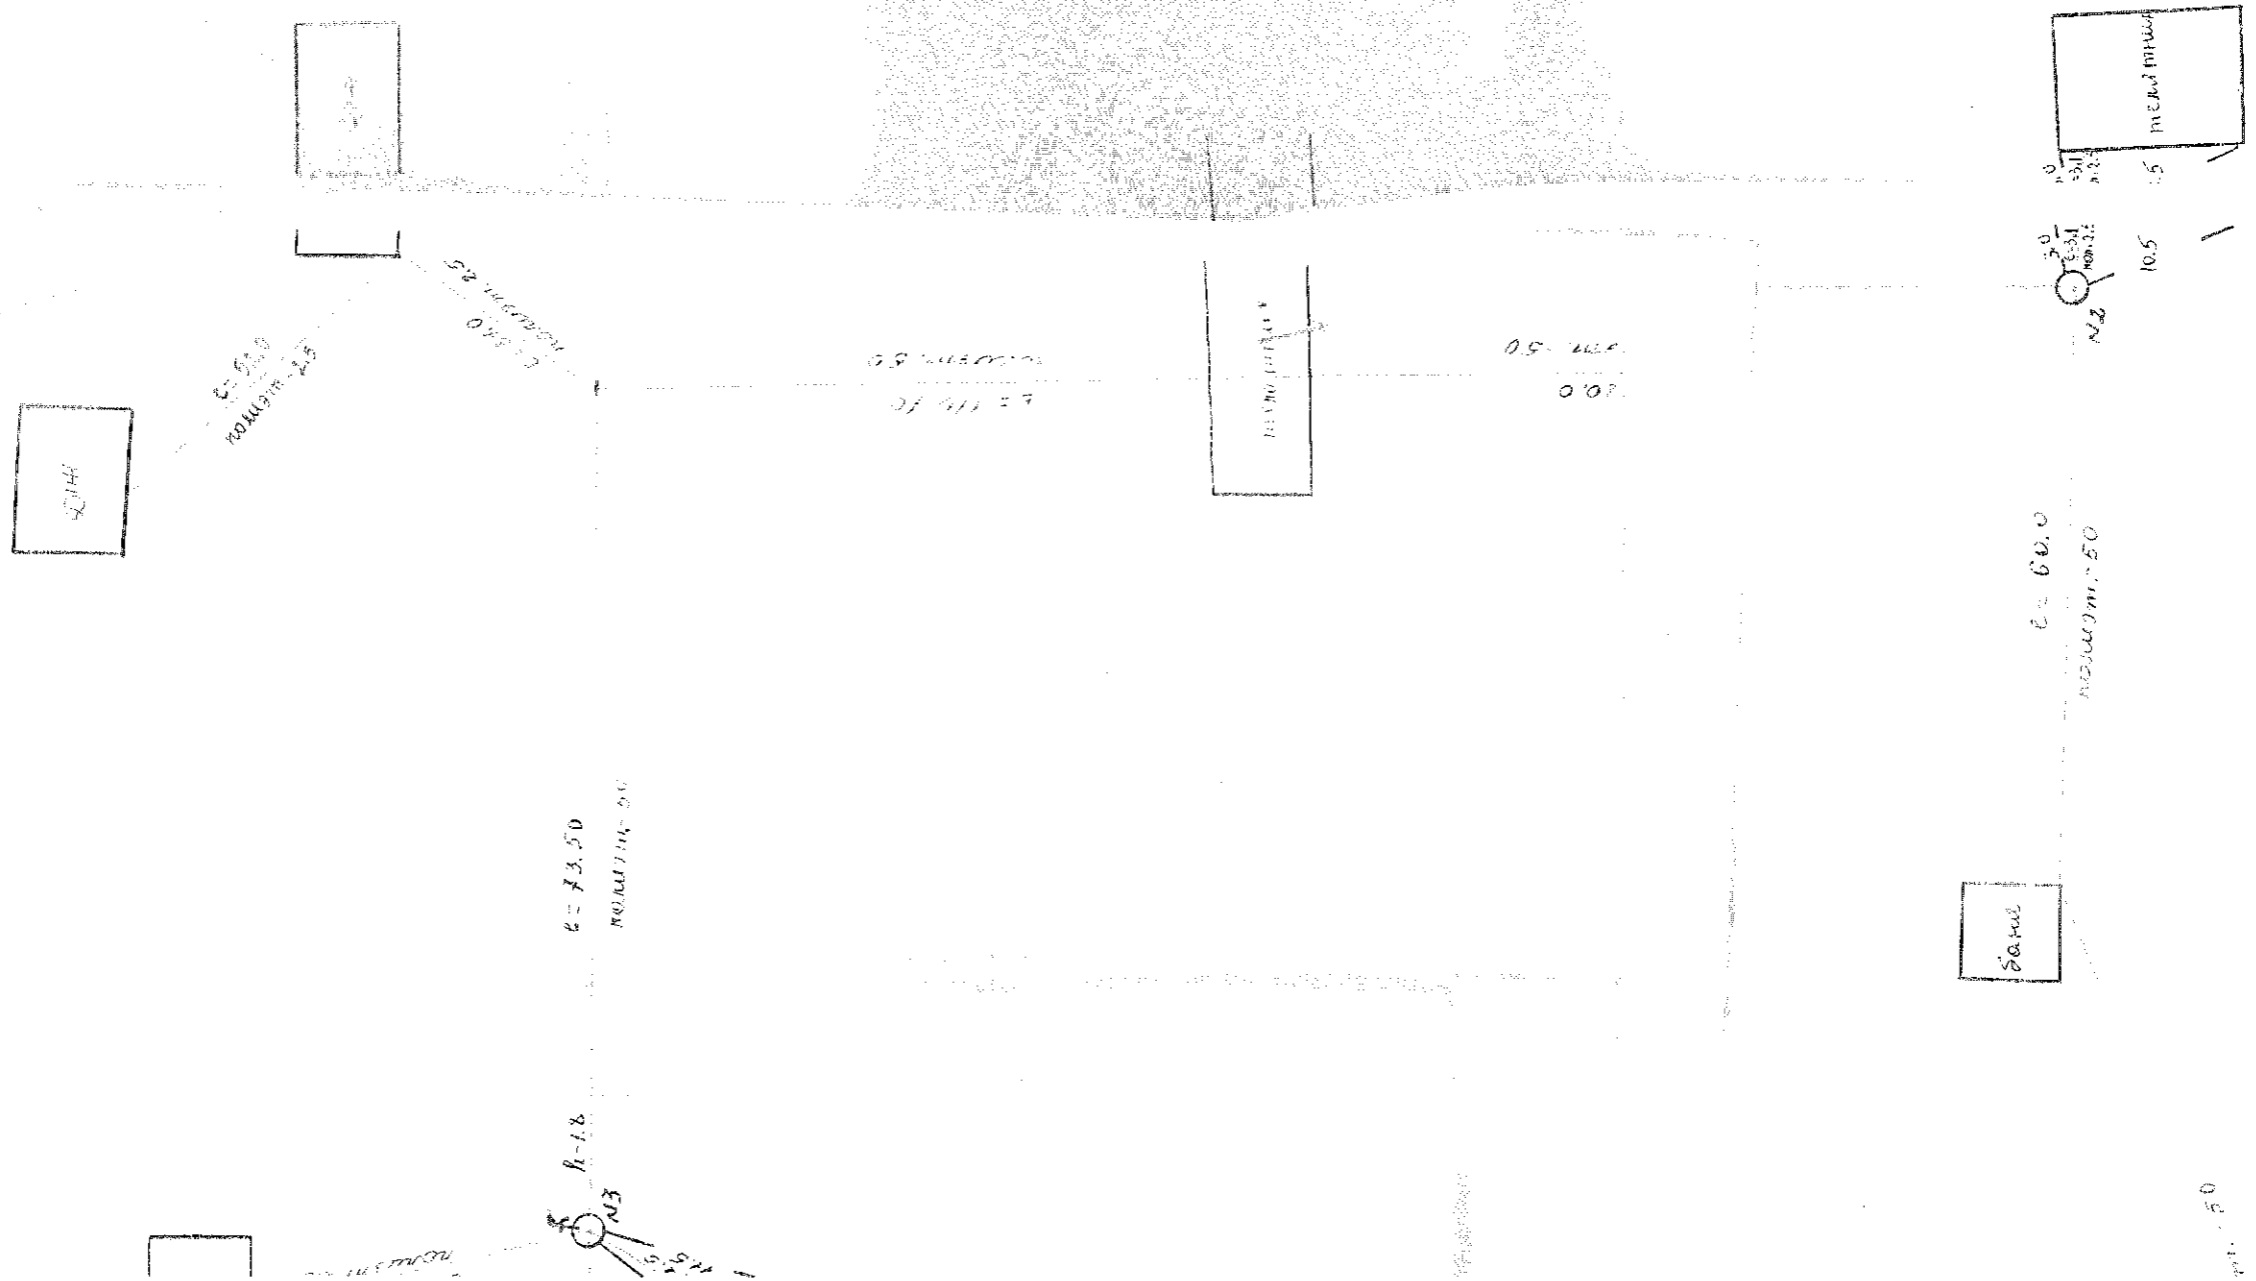


10.5


E = 73.50



0.5 - 10.5

E = 60.0


10.5

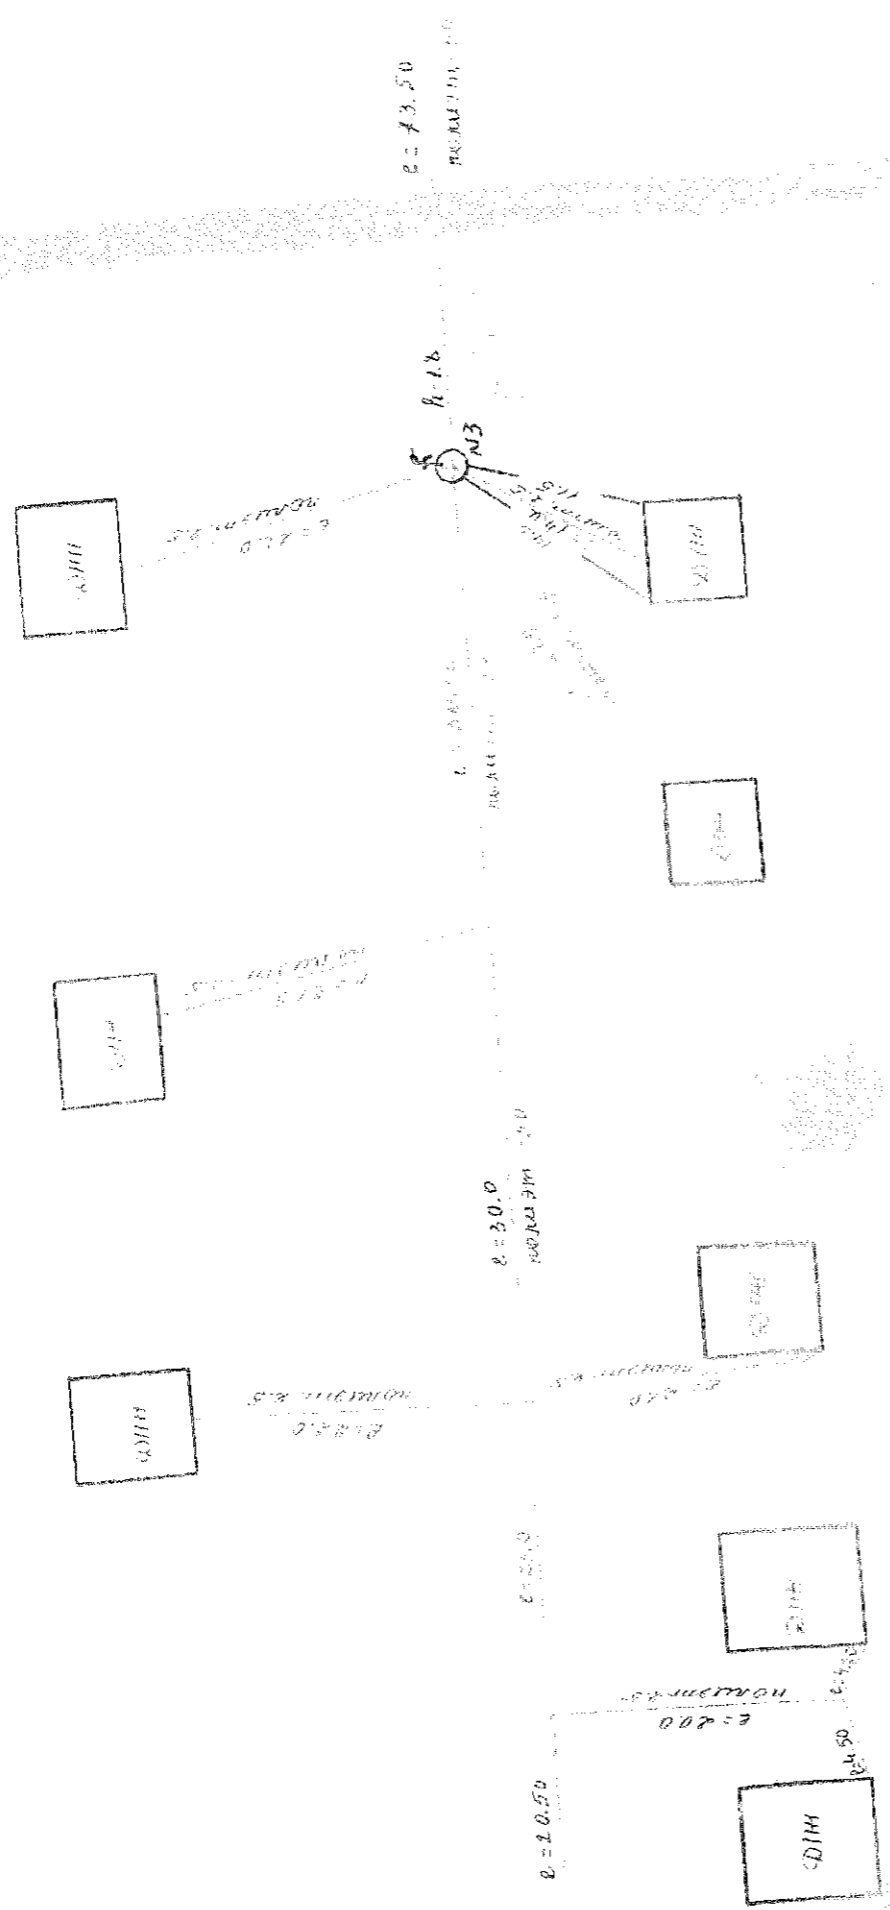




Дорога






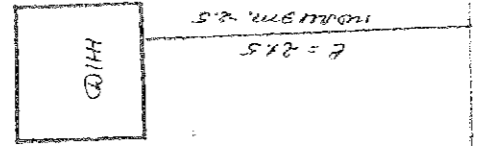


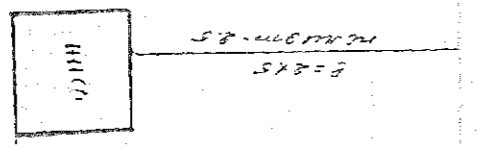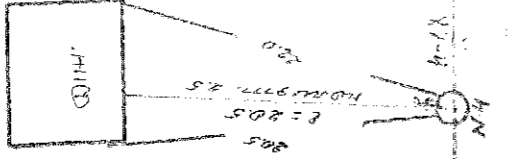
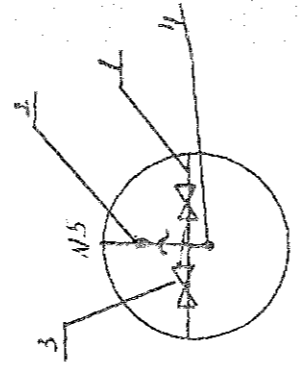

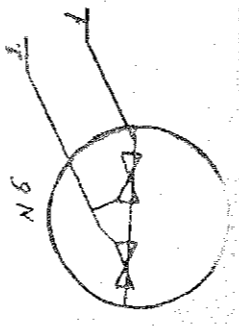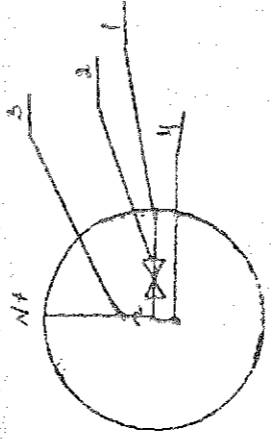
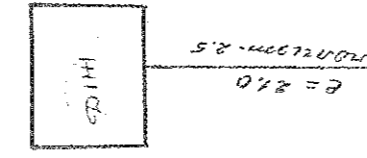


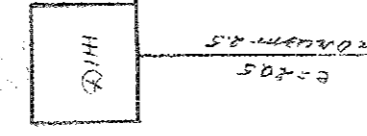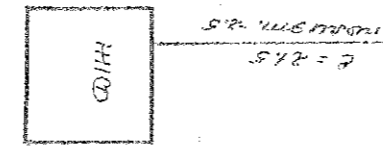
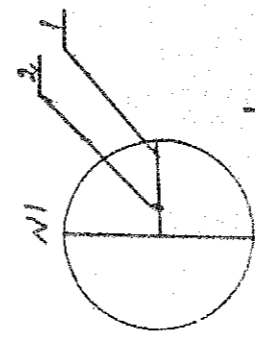


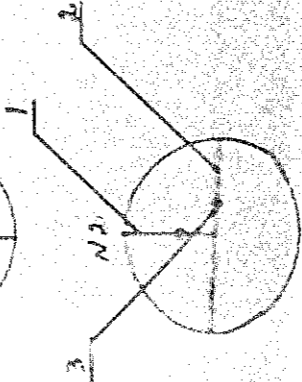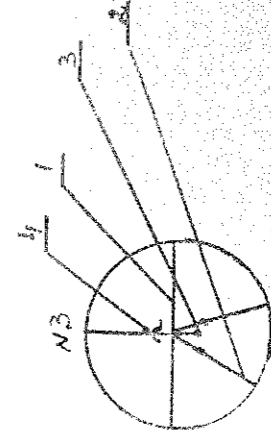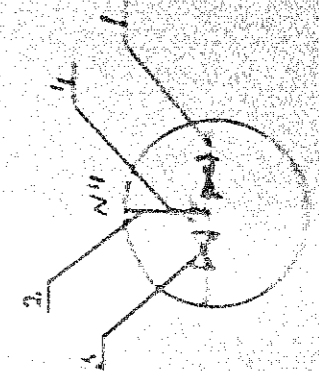
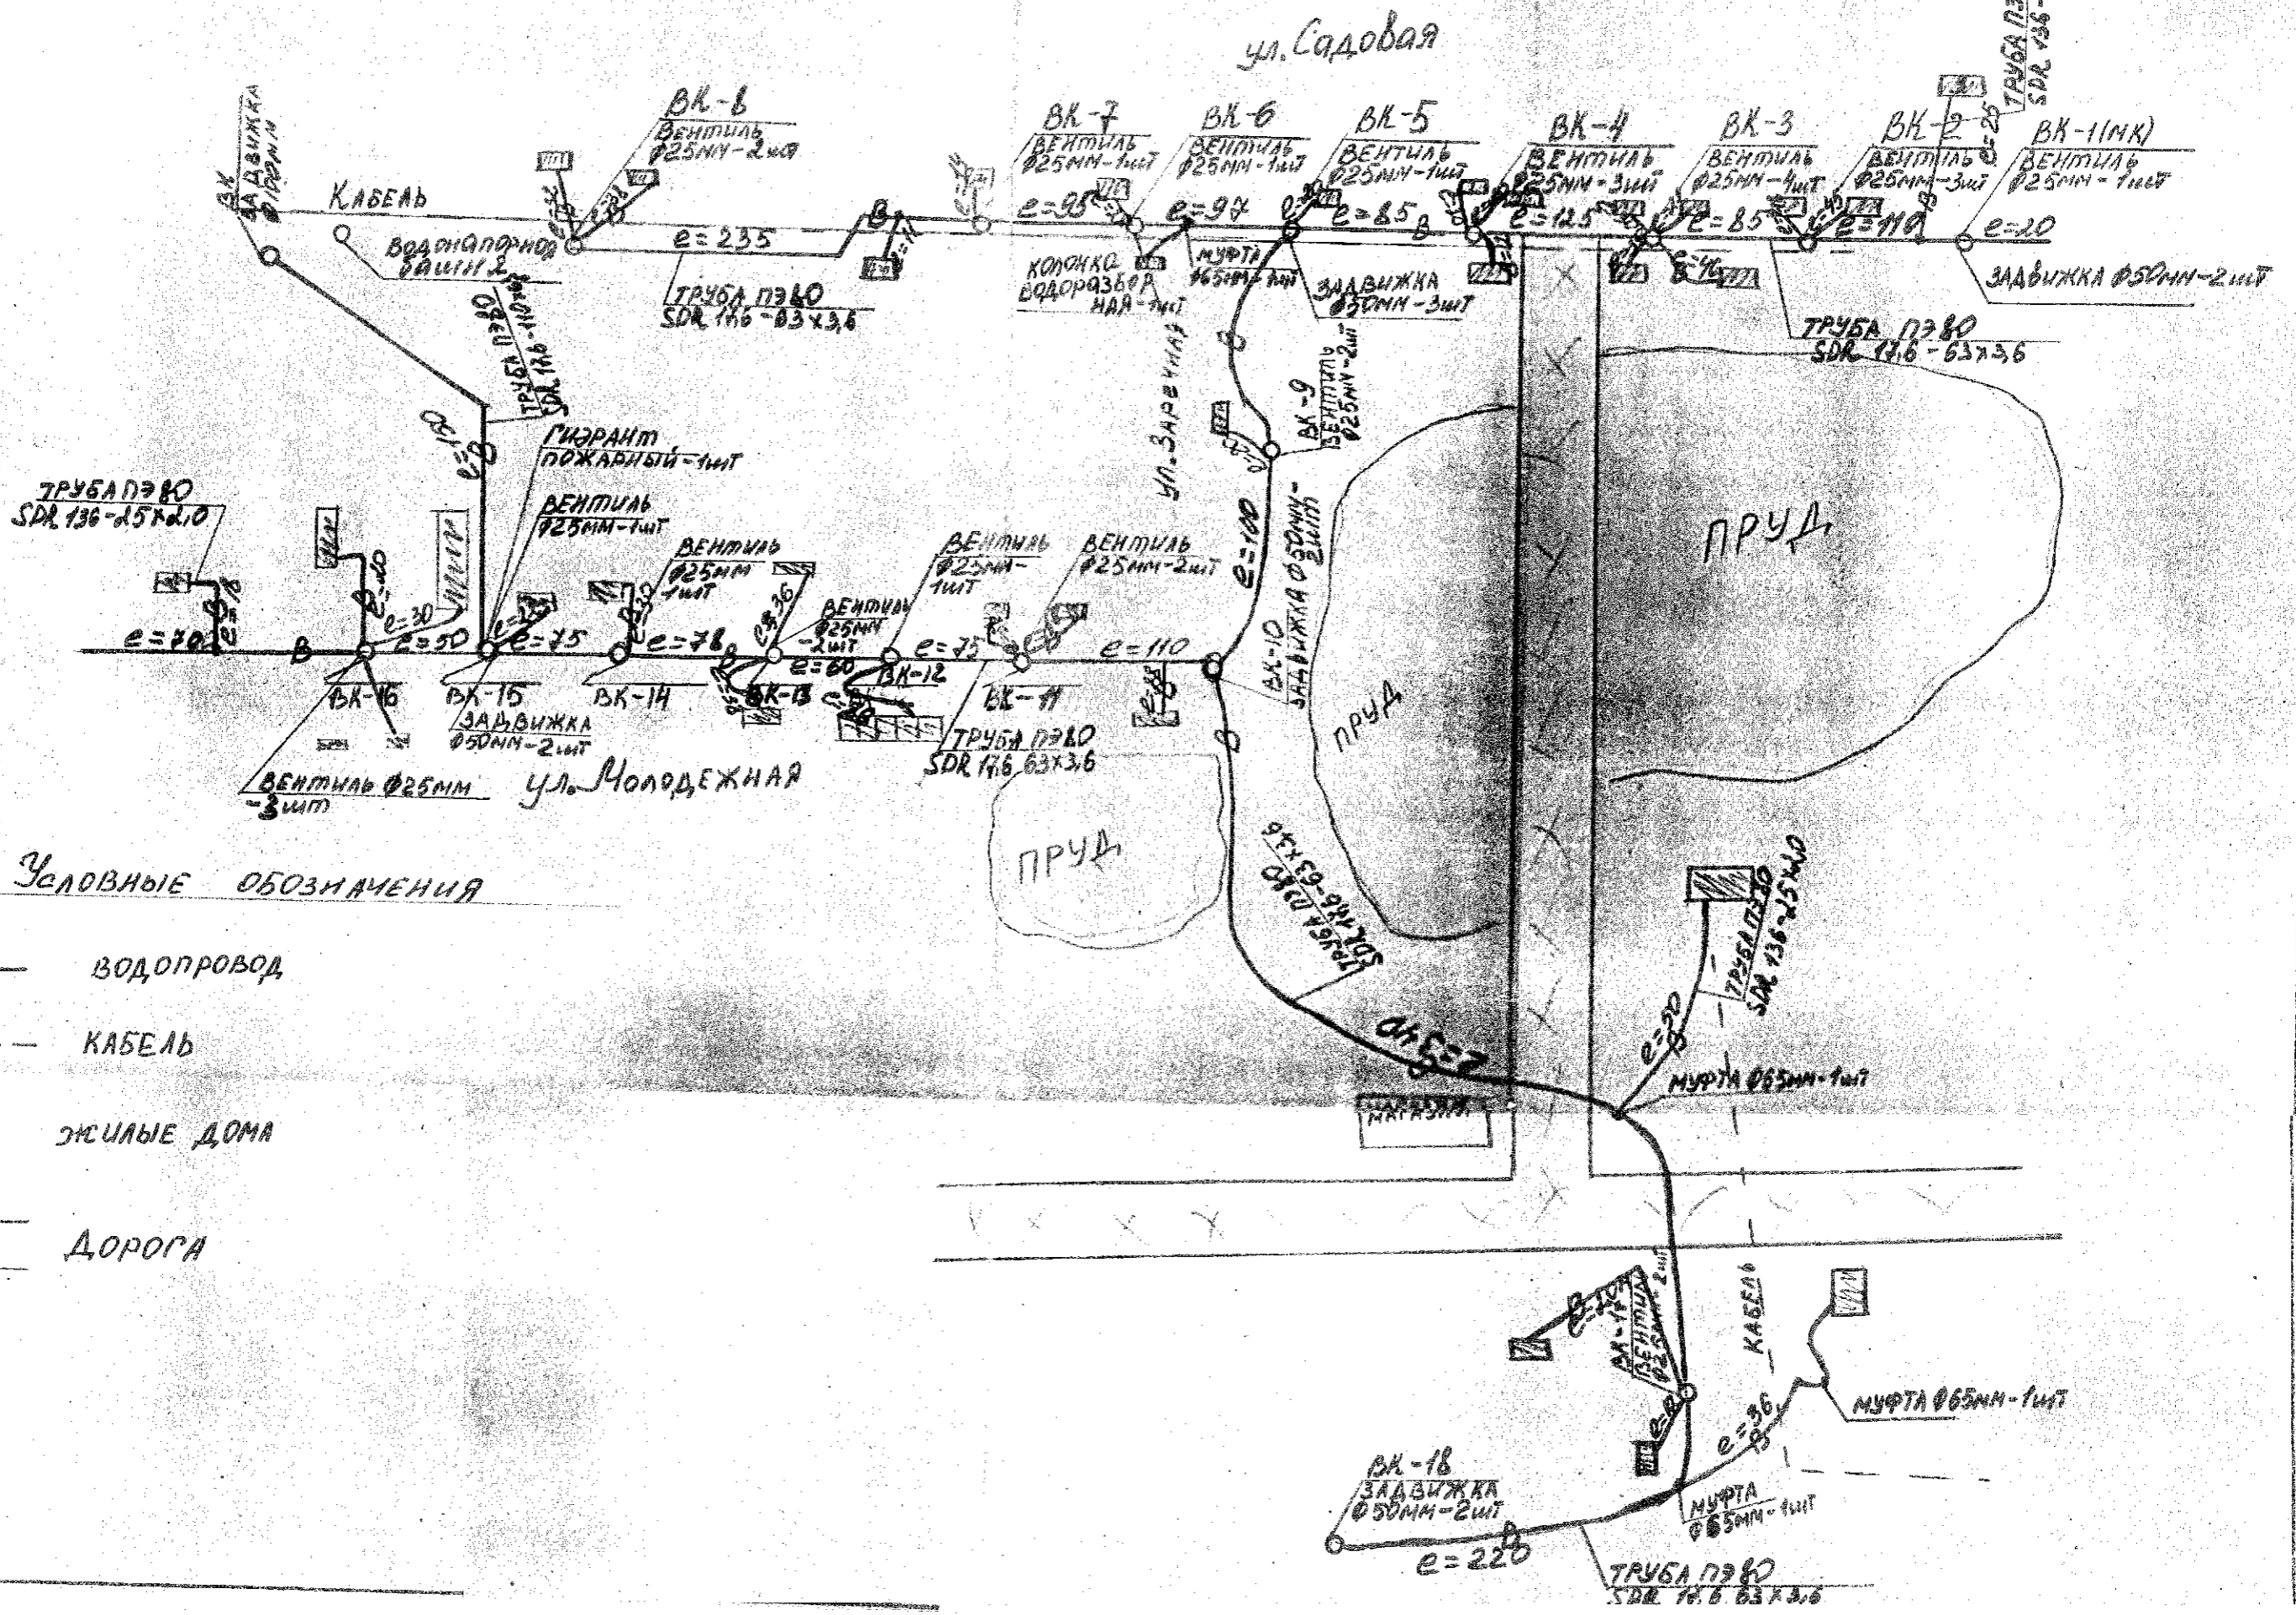

Исполнительная схема по реконструкции водопроводных сетей в с/п. СЕЛО Стрельна



Условные обозначения

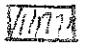-  ВОДОПРОВОД
-  КАБЕЛЬ
-  ЖИЛЫЕ ДОМА
-  ДОРОГА